


Legende

- Schmutzwasser - Schacht
- Regenwasser - Schacht
- Mischwasser - Schacht
- ⊗ Kanalschacht, Lage ungenau
- SW - Haltungen
- ▲ SW - Fließrichtungspfeil
- Regenwasser - Kanal
- ▲ RW - Fließrichtungspfeil
- Mischwasser - Kanal
- ▲ MW - Fließrichtungspfeil

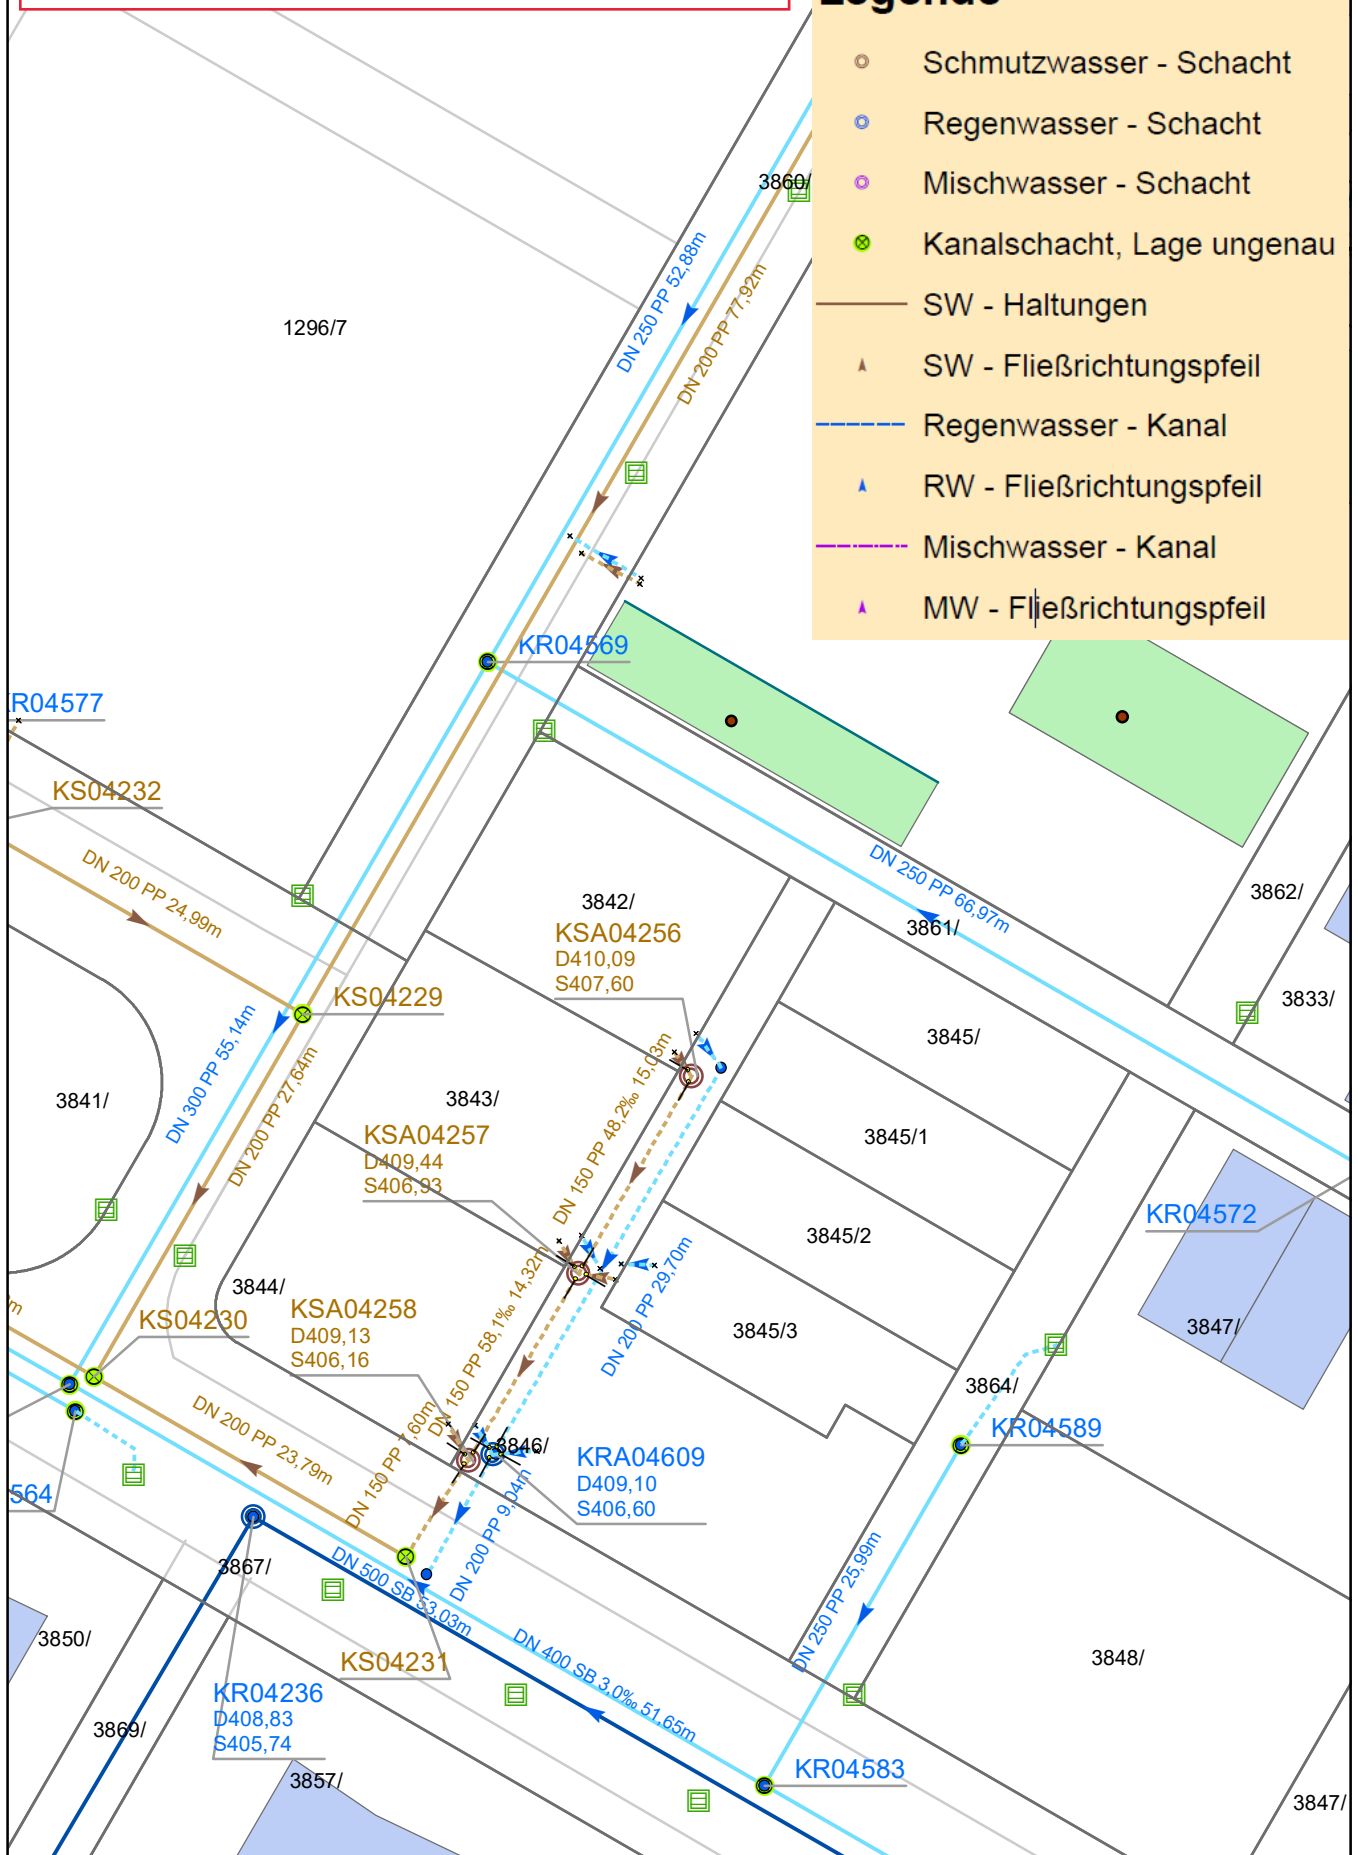

Kanalbestandsplan

1:500

Gemarkung Radolfzell

Alle Angaben sind örtlich zu prüfen

Höhenstatus: Höhensystem 130

Auskunft über die Lage von Datenleitungen
ist bei der IT-Abteilung einzuholen
martin.richter@radolfzell.de

Stadt Radolfzell am Bodensee

78315 Radolfzell a.B., Marktplatz 2

Fachbereich: Tiefbau und Kläranlage

Abteilung: Tiefbau

Datum: 14.12.2023 Bearbeitet: peppelfranziska

Radolfzell
80969266