


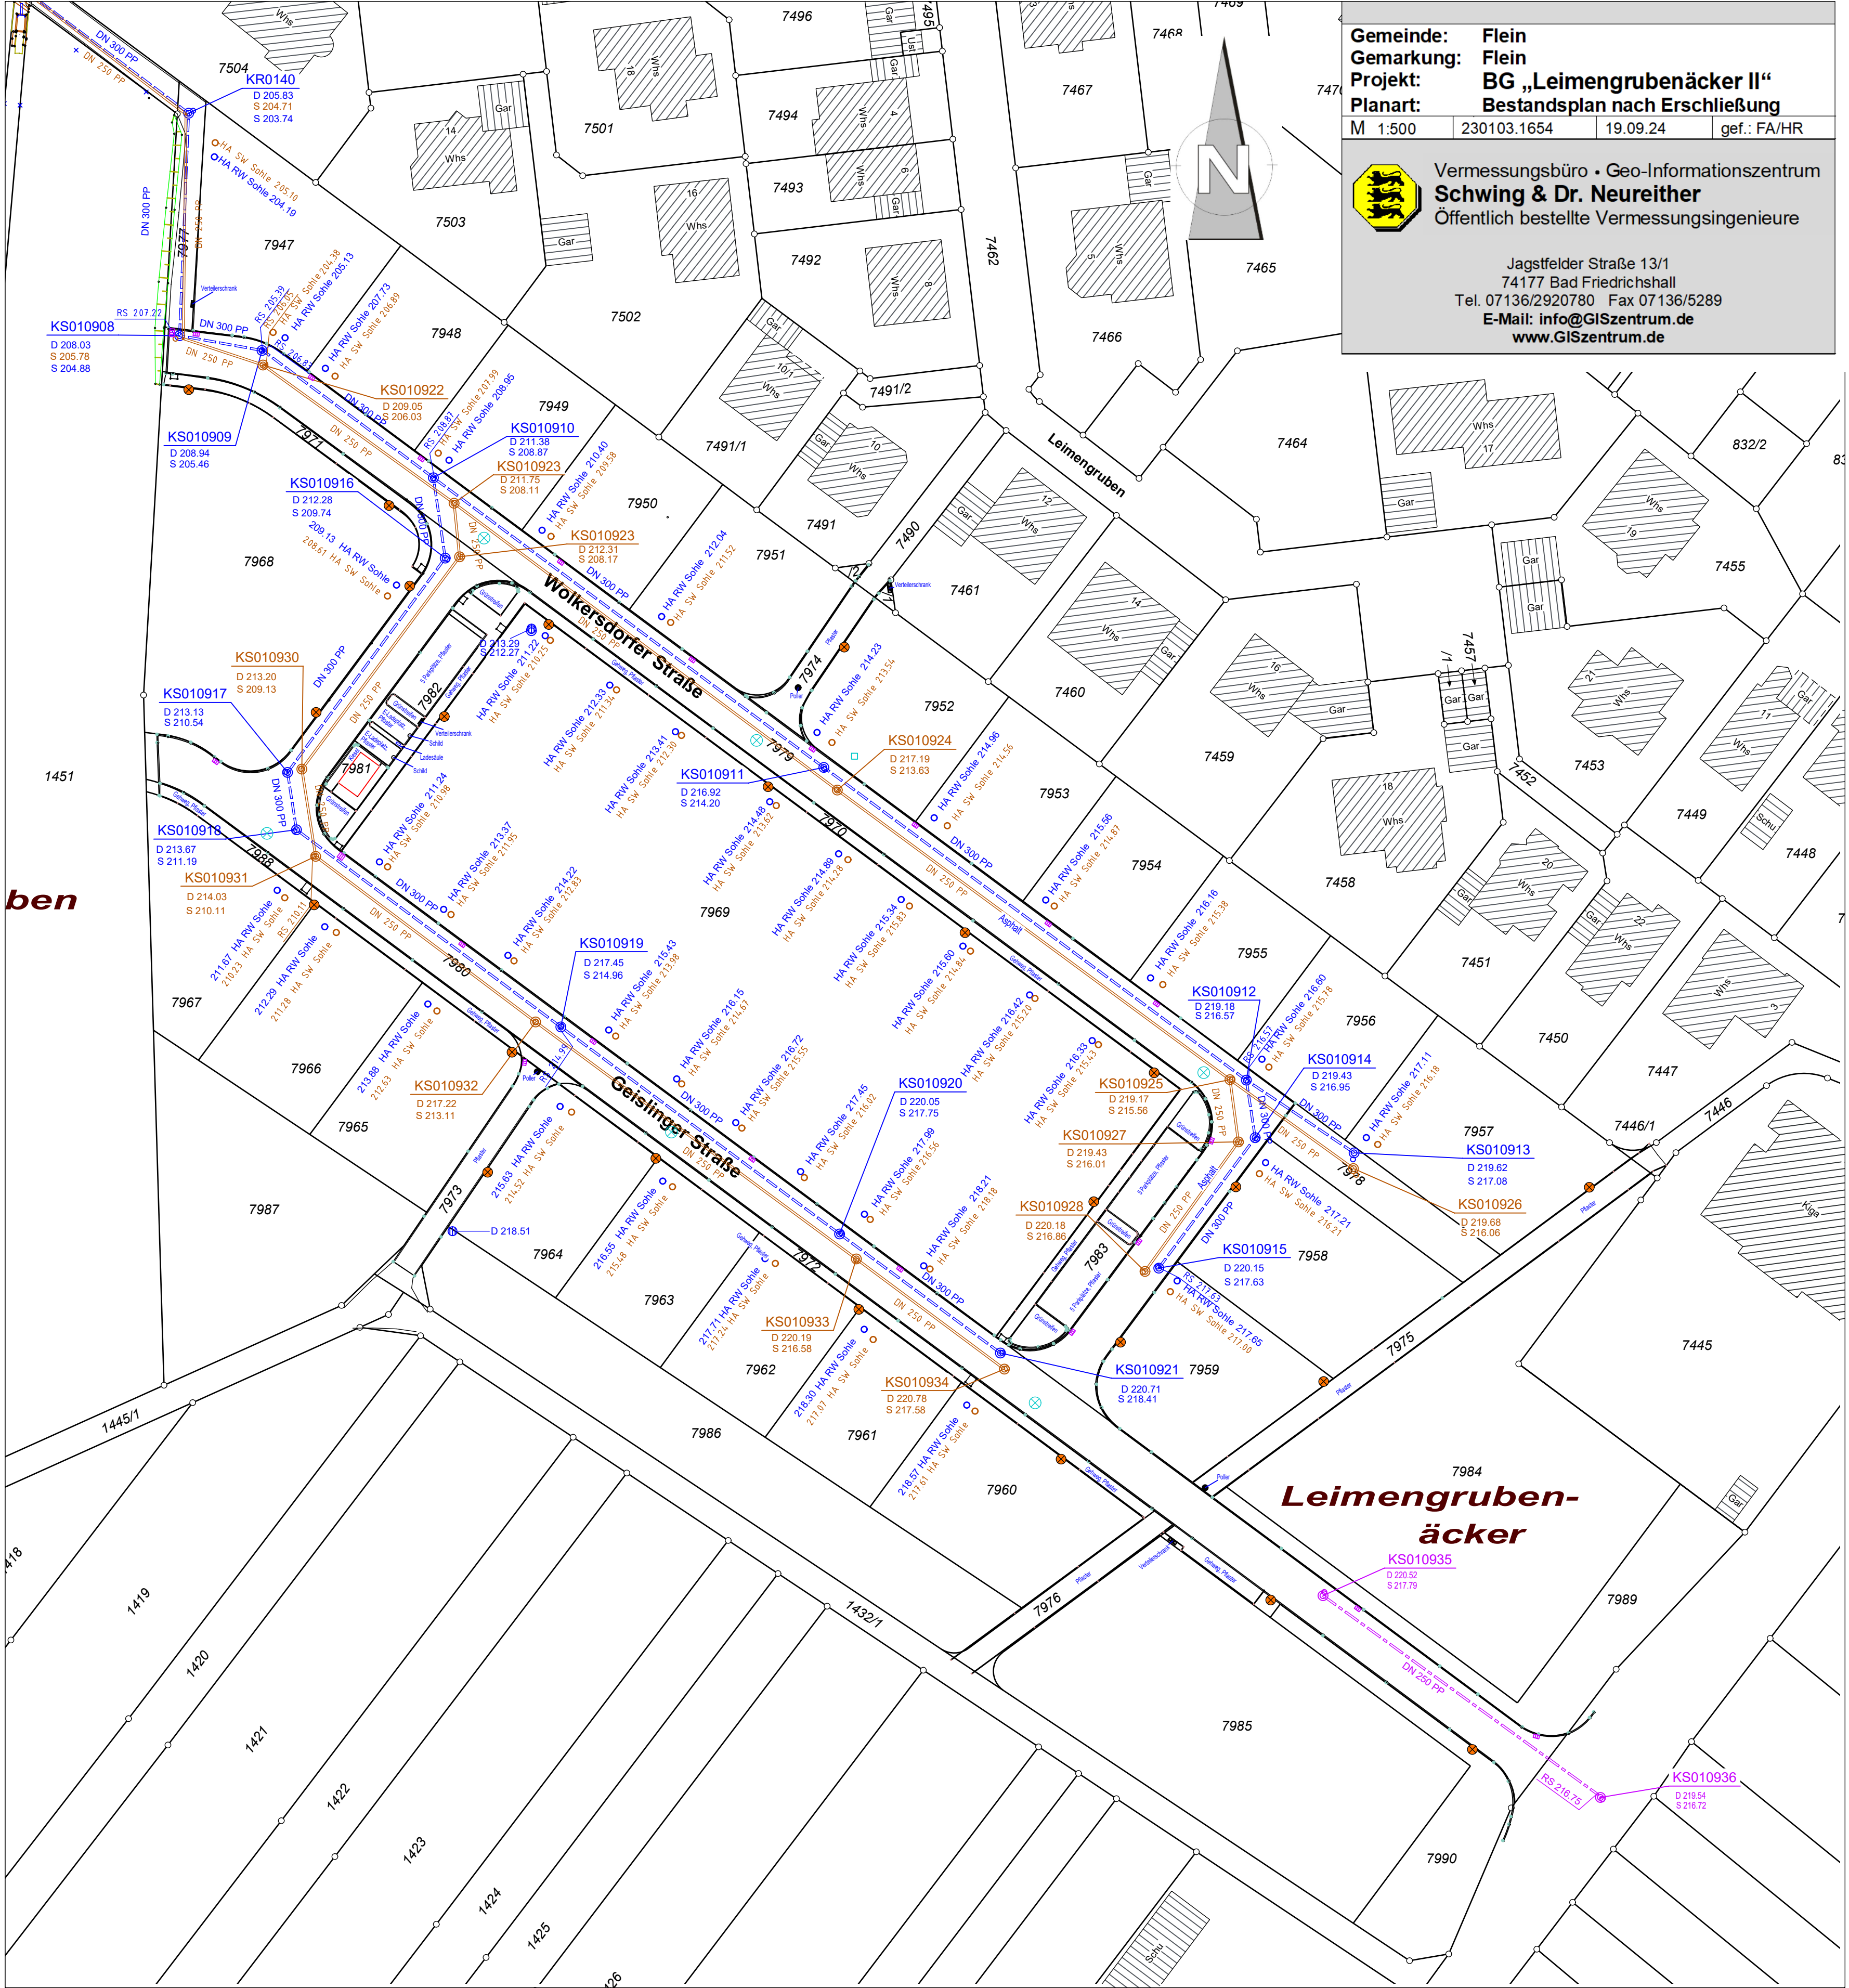

Gemeinde:
Gemarkung:
Projekt:
Planart:

Flein
Flein
BG „Leimengrubenäcker II“
Bestandsplan nach Erschließung

M 1:500	230103.1654	19.09.24	gef.: FA/HR
---------	-------------	----------	-------------

Vermessungsbüro • Geo-Informationszentrum

Schwing & Dr. Neureither

Öffentlich bestellte Vermessungsingenieure

Jagstfelder Straße 13/1
74177 Bad Friedrichshall
Tel. 07136/2920780 Fax 07136/5289
E-Mail: info@GISzentrum.de
www.GISzentrum.de

ben

**Leimengruben-
äcker**

KS010936
D 219.54
S 216.72