


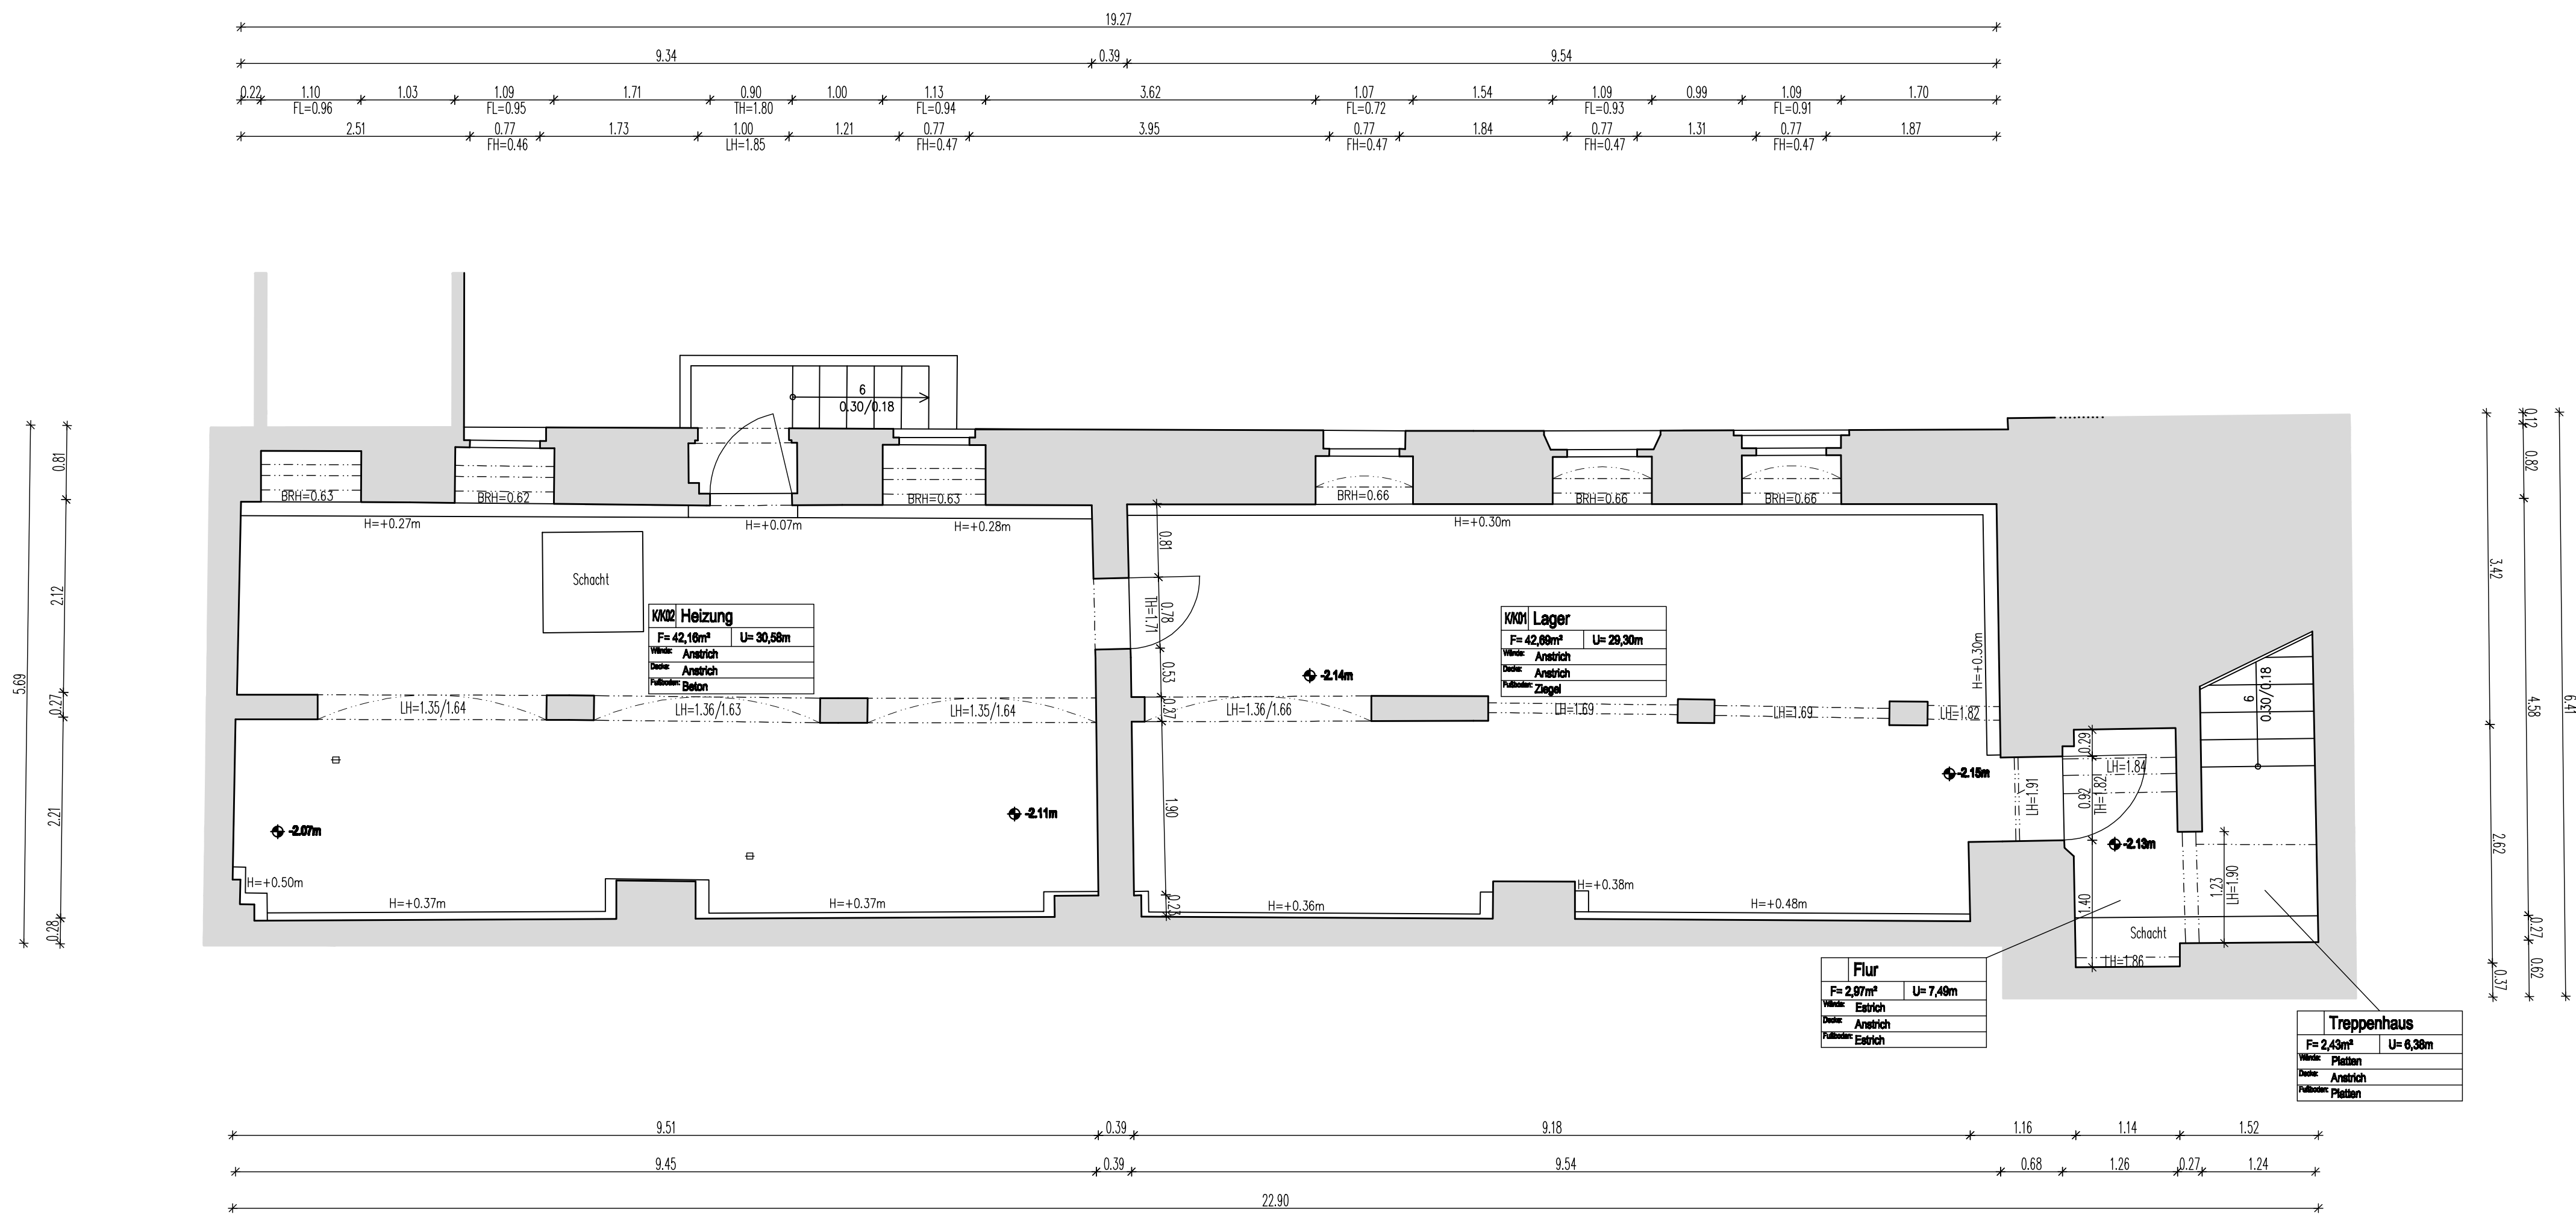

Höhenbezug		±0.00m ü.OFF = 127.36m ü. NHN	
Index		Änderung	
Zeichnungscode		1546_1_VERM_GK1	
		Landeshauptstadt Dresden Hochbauamt	
PF 120020		01001 Dresden	Tel. 488 38 20, Fax 488 38 17
Projekt		1546 - Schule zur Lernförderung Hahnebergstraße 6, 01069 Dresden Sanierung und Erweiterung	
Nutzer		Schulverwaltungsamt	
Planungsphase		1 - Bestandsplan	
Architekten		Fachplaner	
		Vermessung Ingenieur-Vermessungsbüro Dresden Karlsruher Straße 8 01189 Dresden	
Tel.: Fax: E-Mail:		Tel.: 0351 4038333 Fax: 0351 4038369 E-Mail: l.graupner@ivd-dresden.de	
Eingang:		Ausgang:	
Proj. H.S. Et.		Plan-koord. Statik Haus-koord. Sanit-är Heizg. Lüf-tung MSR Elekt. Kälte	
Freigebe durch:		Freigebe genehmigt durch:	
Darstellung		Maßstab 1:50 Datum 16.07.2010	
Kellergeschoss Grundriss		Gez. Fr. Kretzschmar Projekt-Nr.	
		Bl.-Nr.	