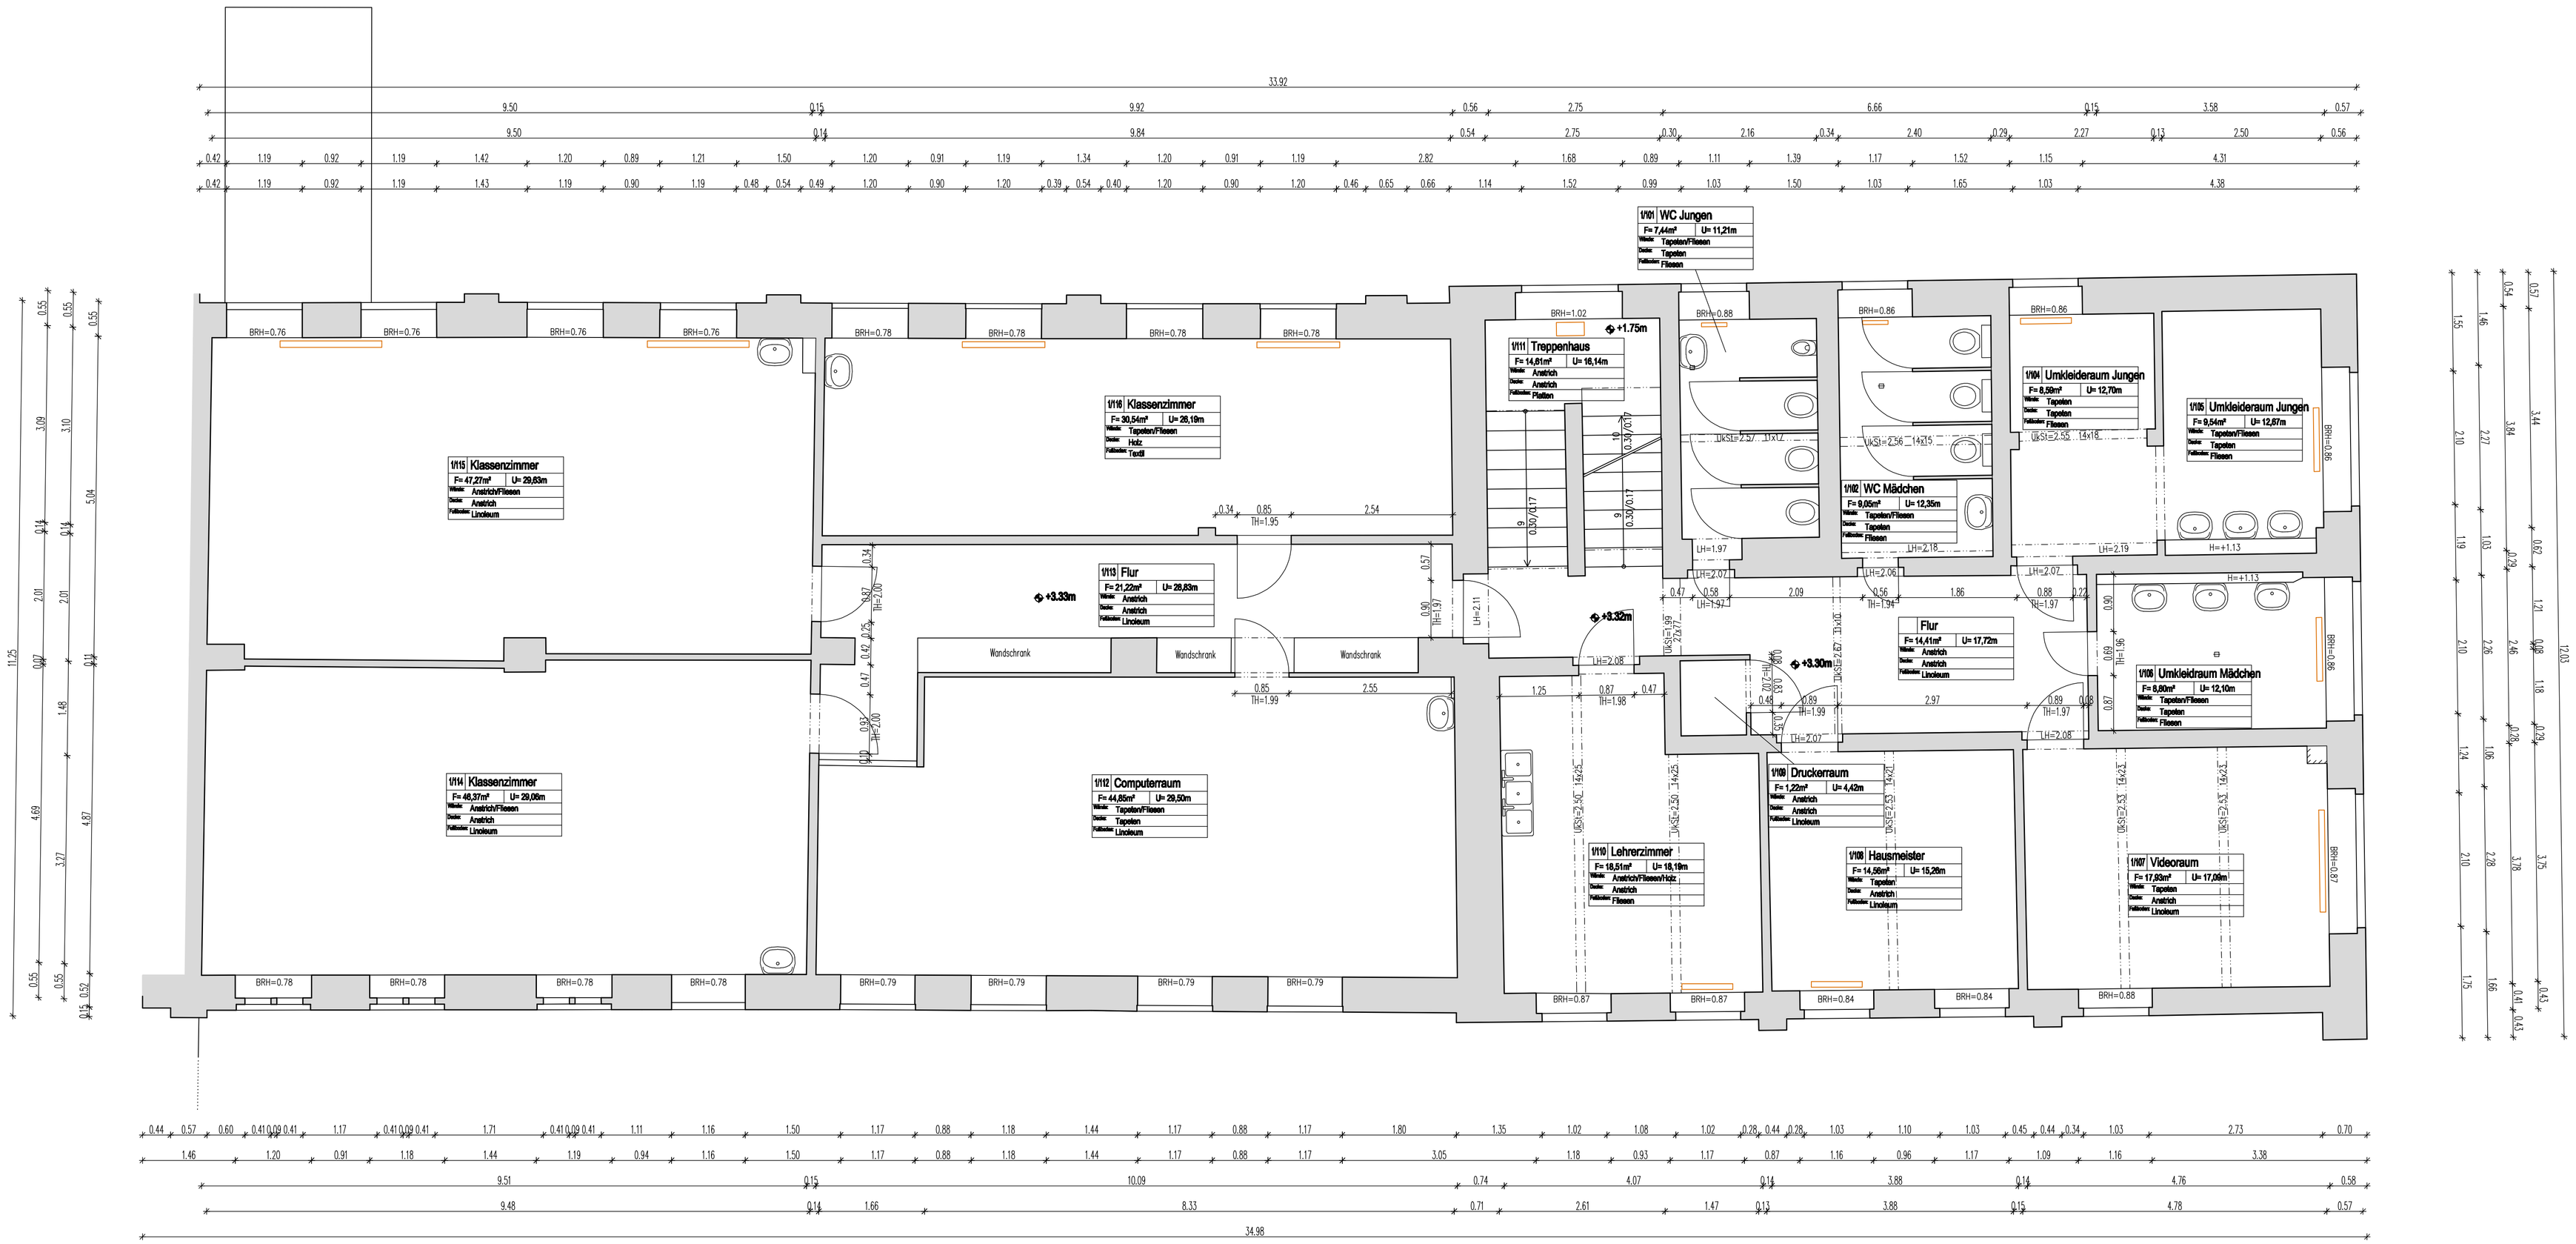

Höhenbezug **±0.00m ü.OFF = 127.36m ü. NHN**

Index	Änderung	Datum	Gez.

Zeichnungscode 1546_1_VERM_G01

Landeshauptstadt Dresden
Hochbauamt

PF 120020 01001 Dresden Tel. 488 38 20, Fax 488 38 17

Einfügepunkt
X = 0
Y = 0

N

Projekt
1546 - Schule zur Lernförderung
Hahnebergstraße 6, 01069 Dresden
Sanierung und Erweiterung

Nutzer
Schulverwaltungsamt

Planungsphase
1 - Bestandsplan

Architekten
Tel.:
Fax:
E-Mail:

Fachplaner
Vermessung
Ingenieur-Vermessungsbüro Dresden
Karlsruher Straße 8
01189 Dresden
Tel.: 0351 4038333
Fax: 0351 4038380
E-Mail: l.graupner@ivd-dresden.de

PLANFREIGABE HBA

Eingang:	Proj.	HLS	Elt						Ausgang:
Freigabe durch:									

Freigabe verweigert durch:

PLANKOORDINATION

Plan.-koord.	Statik	Haust. koord.	Sanitär	Heizg.	Lüftung	MSR	Elektr.	Kälte

Darstellung
1.Obergeschoss
Grundriss

Maßstab	Datum
1:50	16.07.2010
Gez. Fr. Kratzina	Projekt-Nr.
SI.-Nr.	